legende de acabamentos

- piso

1 - piso de concreto aparent
2 - piso de cerâmica
3 - tratamento de piso de madeira existente
4 - piso de chapa metálica

5 - carpete sobre base de concreto
6 - piso acústico flutuante em madeira
7 - piso acústico flutuante em tapa individuais
9 - piso de tacos de madeira

12 - degraus de chapa de aço
13 - degraus de madeira

16 - piso cerâmico gall
17 - piso de blocos de madeira
18 - piso de madeira maciça em placas
19 - degraus de concreto

- parede

1 - painel acústico sonique
2 - argamassa lisina
3 - rebaixo de revestimento existente
4 - argamassa de gesso
5 - revestimento acústico com lã de rocha e chapa de aço
6 - revestimento acústico com espuma de poliuretano
7 - revestimento acústico com painéis de absorção
8 - revestimento acústico com lã de rocha e tela displayd
9 - paredes de vidro
10 - azulejos 20x20
11 - revestimento de tanto/ de madeira
12 - tratamento da parede maciça de madeira
13 - tratamento de concreto aparente

- forro

1 - tratamento de concreto aparente
2 - forro acústico com painéis difusores
3 - forro acústico com espuma de poliuretano
4 - forro acústico com painéis absorventes
5 - rebaixo do forro da estaça existente
6 - forro de gesso liso
7 - forro de madeira

- equipamentos

- locação de telefones públicos
- locação de telebusca
- locação de hidrantes
- locação de quadros de luz e força

- estrutura / alvenaria

- estrutura
- alvenaria existente mantida
- alvenaria construída

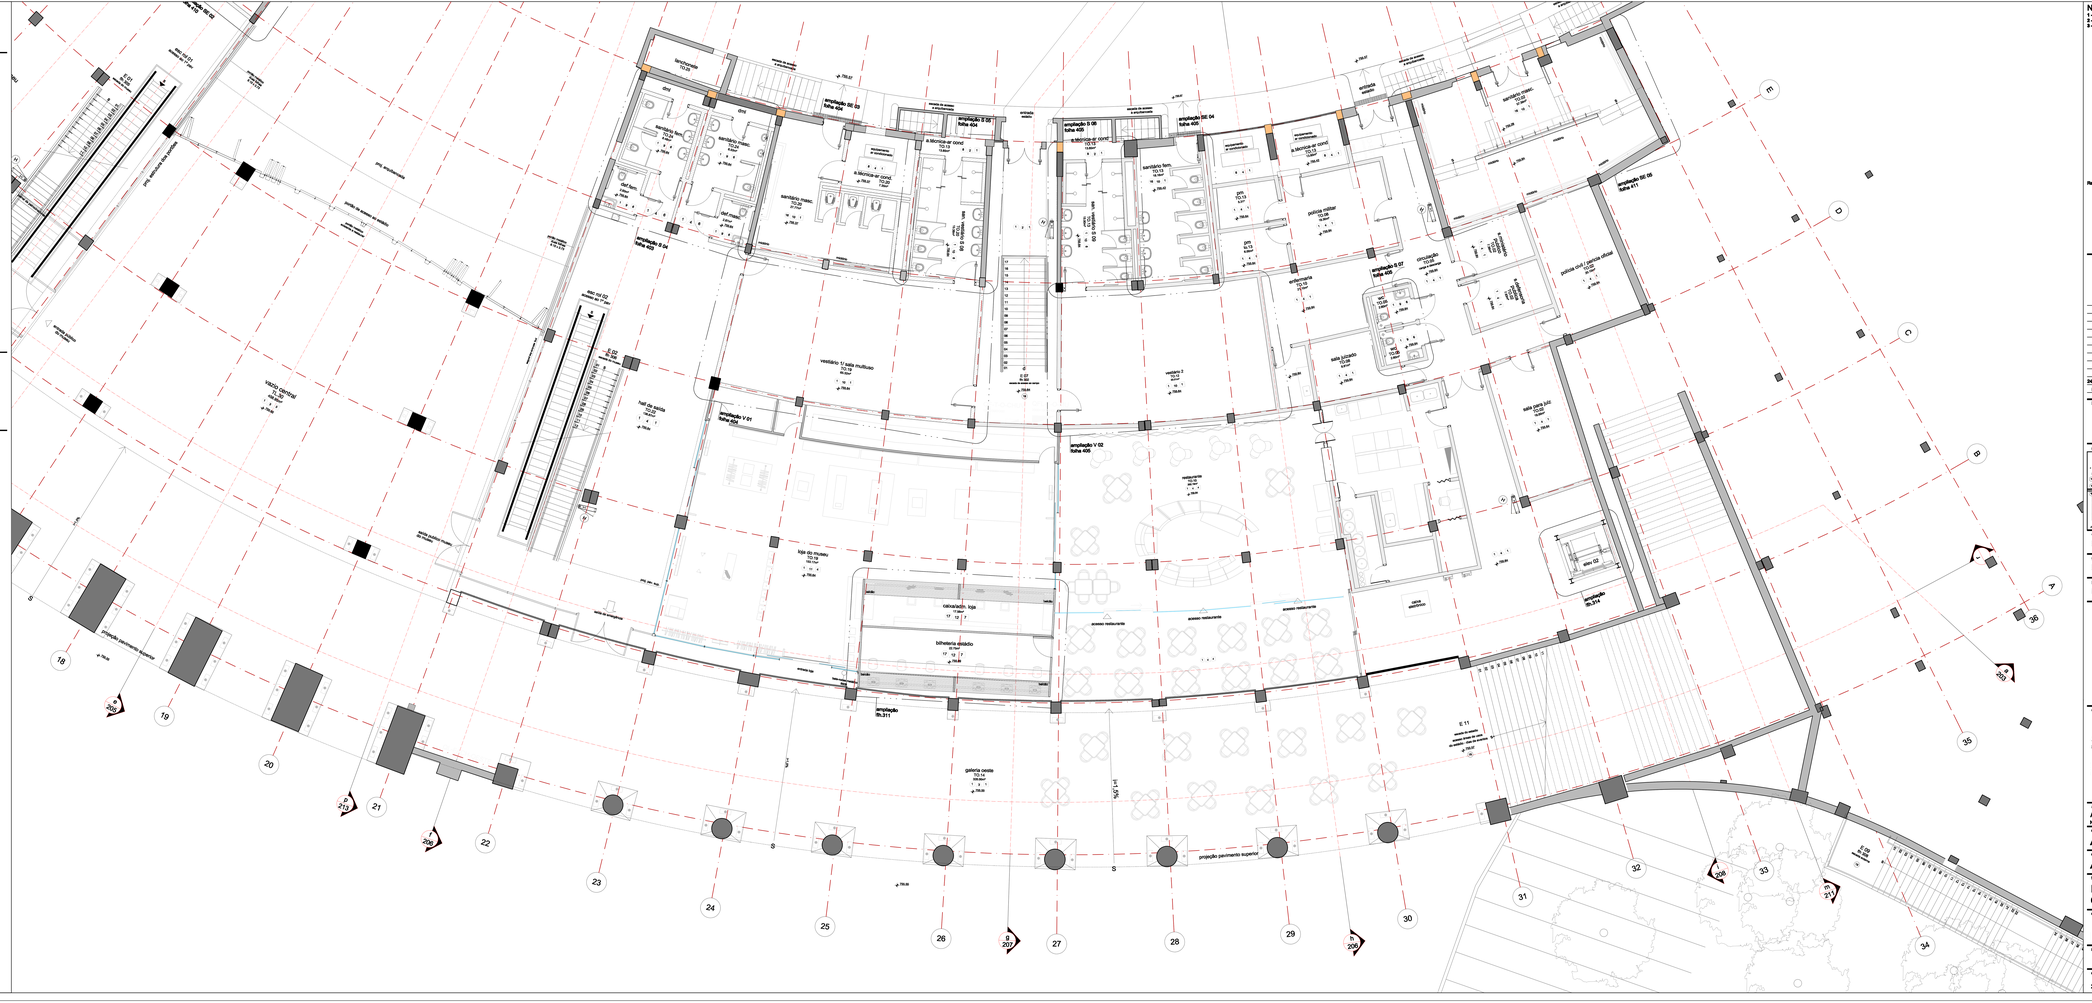

NOTAS
1 - Modelo em cadeira
2 - Medidas em metros
3 - Verificar medidas e quantidades na obra

Referência/Notas/Carimbos/Obra

DATA	REVISÃO	DESCRIÇÃO
24/10/06	00	emissão inicial

Referência

articulação

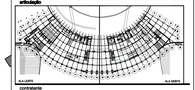

contratante
FUNDAÇÃO ROBERTO MARINHO

gerenciamento
ENGINEERING SA

projeto de arquitetura
MAURO MUNHOZ ARQUITETURA

MUSEU DO FUTEBOL
ESTÁDIO DO PACAEMBU

empresa
AMADO & MARCONDES
arquitetos associados
av. dr. arnaldo, 1339
01256-000 sampaio - sp
tel 55 11 3672-4083

equipe
eloise amado
mauro munhoz
marina fujiyoshi
pedro neto

autor do projeto
ARQ. MAURO MUNHOZ
nº CREA 118291-D

especialidade
ARQUITETURA - ARQ

nome do projeto
AS BUILT

título da planta
PLANTA TÉRREO
OESTE

código do projeto/arquivo			escala
MF-ARQ-AB-102-00			1:50
referência do projeto		folha	revisão
MF-OBR-PE-102-02		102O	R00
data	projetista	verificação	coordenação
20/02/2008	MF/PM/LM	E. AMADO	ELOISE AMADO